

UZGODNIENIA BRANŻOWE

- Zakład Wodociągów i Kanalizacji Szczecin - 04.11.2008 r.
- PGNiG S.A Zakład Gazowniczy Szczecin - 27.10.2008 r.
- Szczecińska Energetyka Ciepła - 31.10.2008 r.
- ENEA Operator Sp. z o.o. Oddział Dystrybucji Szczecin - 04.11.2008 r.
- Telekomunikacja Polska obszar eksploatacji Szczecin - 31.10.2008 r.

OBIEKT: m. Szczecin, obręb 11 Śródmieście
ul. Janosika, działka nr 8/12

Skala 1:500

Kierownik roboty:
Stanisław Woźniak
nr upr. zawod. 17398

GEOSYSTEM

Olejek, Wałęcki, Woźniak
ul. Królowej Korony Polskiej 24
70-486 Szczecin
tel. (091) 423-15-55
(Jednostka wykonawstwa geodezyjnego)

Wykonano metodą: wektoryzacji mapy

Wykonano w ramach roboty: KERG 3053/2008

Wtórnik niniejszy sporządzono przy wykorzystaniu:

- Mapy zasadniczej w skali 1:500 arkusz mapy zasadniczej: 8-02 B-75
- Danych branżowych części uzbrojenia podziemnego
- Pomiaru dodatkowych elementów (np: rzędne wejść, drzewostan, itp.)
- Opracowanych geodezyjnie elementów planu zagospodarowania przestrzennego (linie regulacyjne, osie ulic, itp.)

Uzbrojenie podziemne opracowano na podstawie:

- Danych branżowych - z literą B.
- Pośredniego ustalenia przebiegu uzbrojenia aparaturą elektromagnetyczną - z literą A.
- Bezpośrednich pomiarów powykonawczych bez litery.
- W związku z tym, w częściach: 1 i 2 nie gwarantuje się kompletności, a dokładność położenia uzbrojenia jest niższa od dokładności kartometrycznej mapy.

Na niniejszym wtórniku wykazano następujące projekty obiektów budowlanych tym uzbrojenia podziemnego terenu:

brak

Informacje dodatkowe:

- Wszelkie trwałe obiekty budowlane podlegają wyczerpieniu przez jednostkę wykonawstwa geodezyjnego. Nie wyklucza się istnienia w terenie innych nie wykazanych na mapie urządzeń podziemnych, które nie zostały zgłoszone do inwentaryzacji o których, brak informacji w instytucjach branżowych.
- Zakres pomiaru: - - - - -
- W zakresie pomiaru znajdują się punkty snowy objęte ochroną.


Kierownik jednostki wykonawstwa geodezyjnego:

Stanisław Woźniak

nr upr. zawod. 17398

Wpisano do rejestru wtórników w:

Aktualność wtórnika na dzień:
22.10.2008 r.

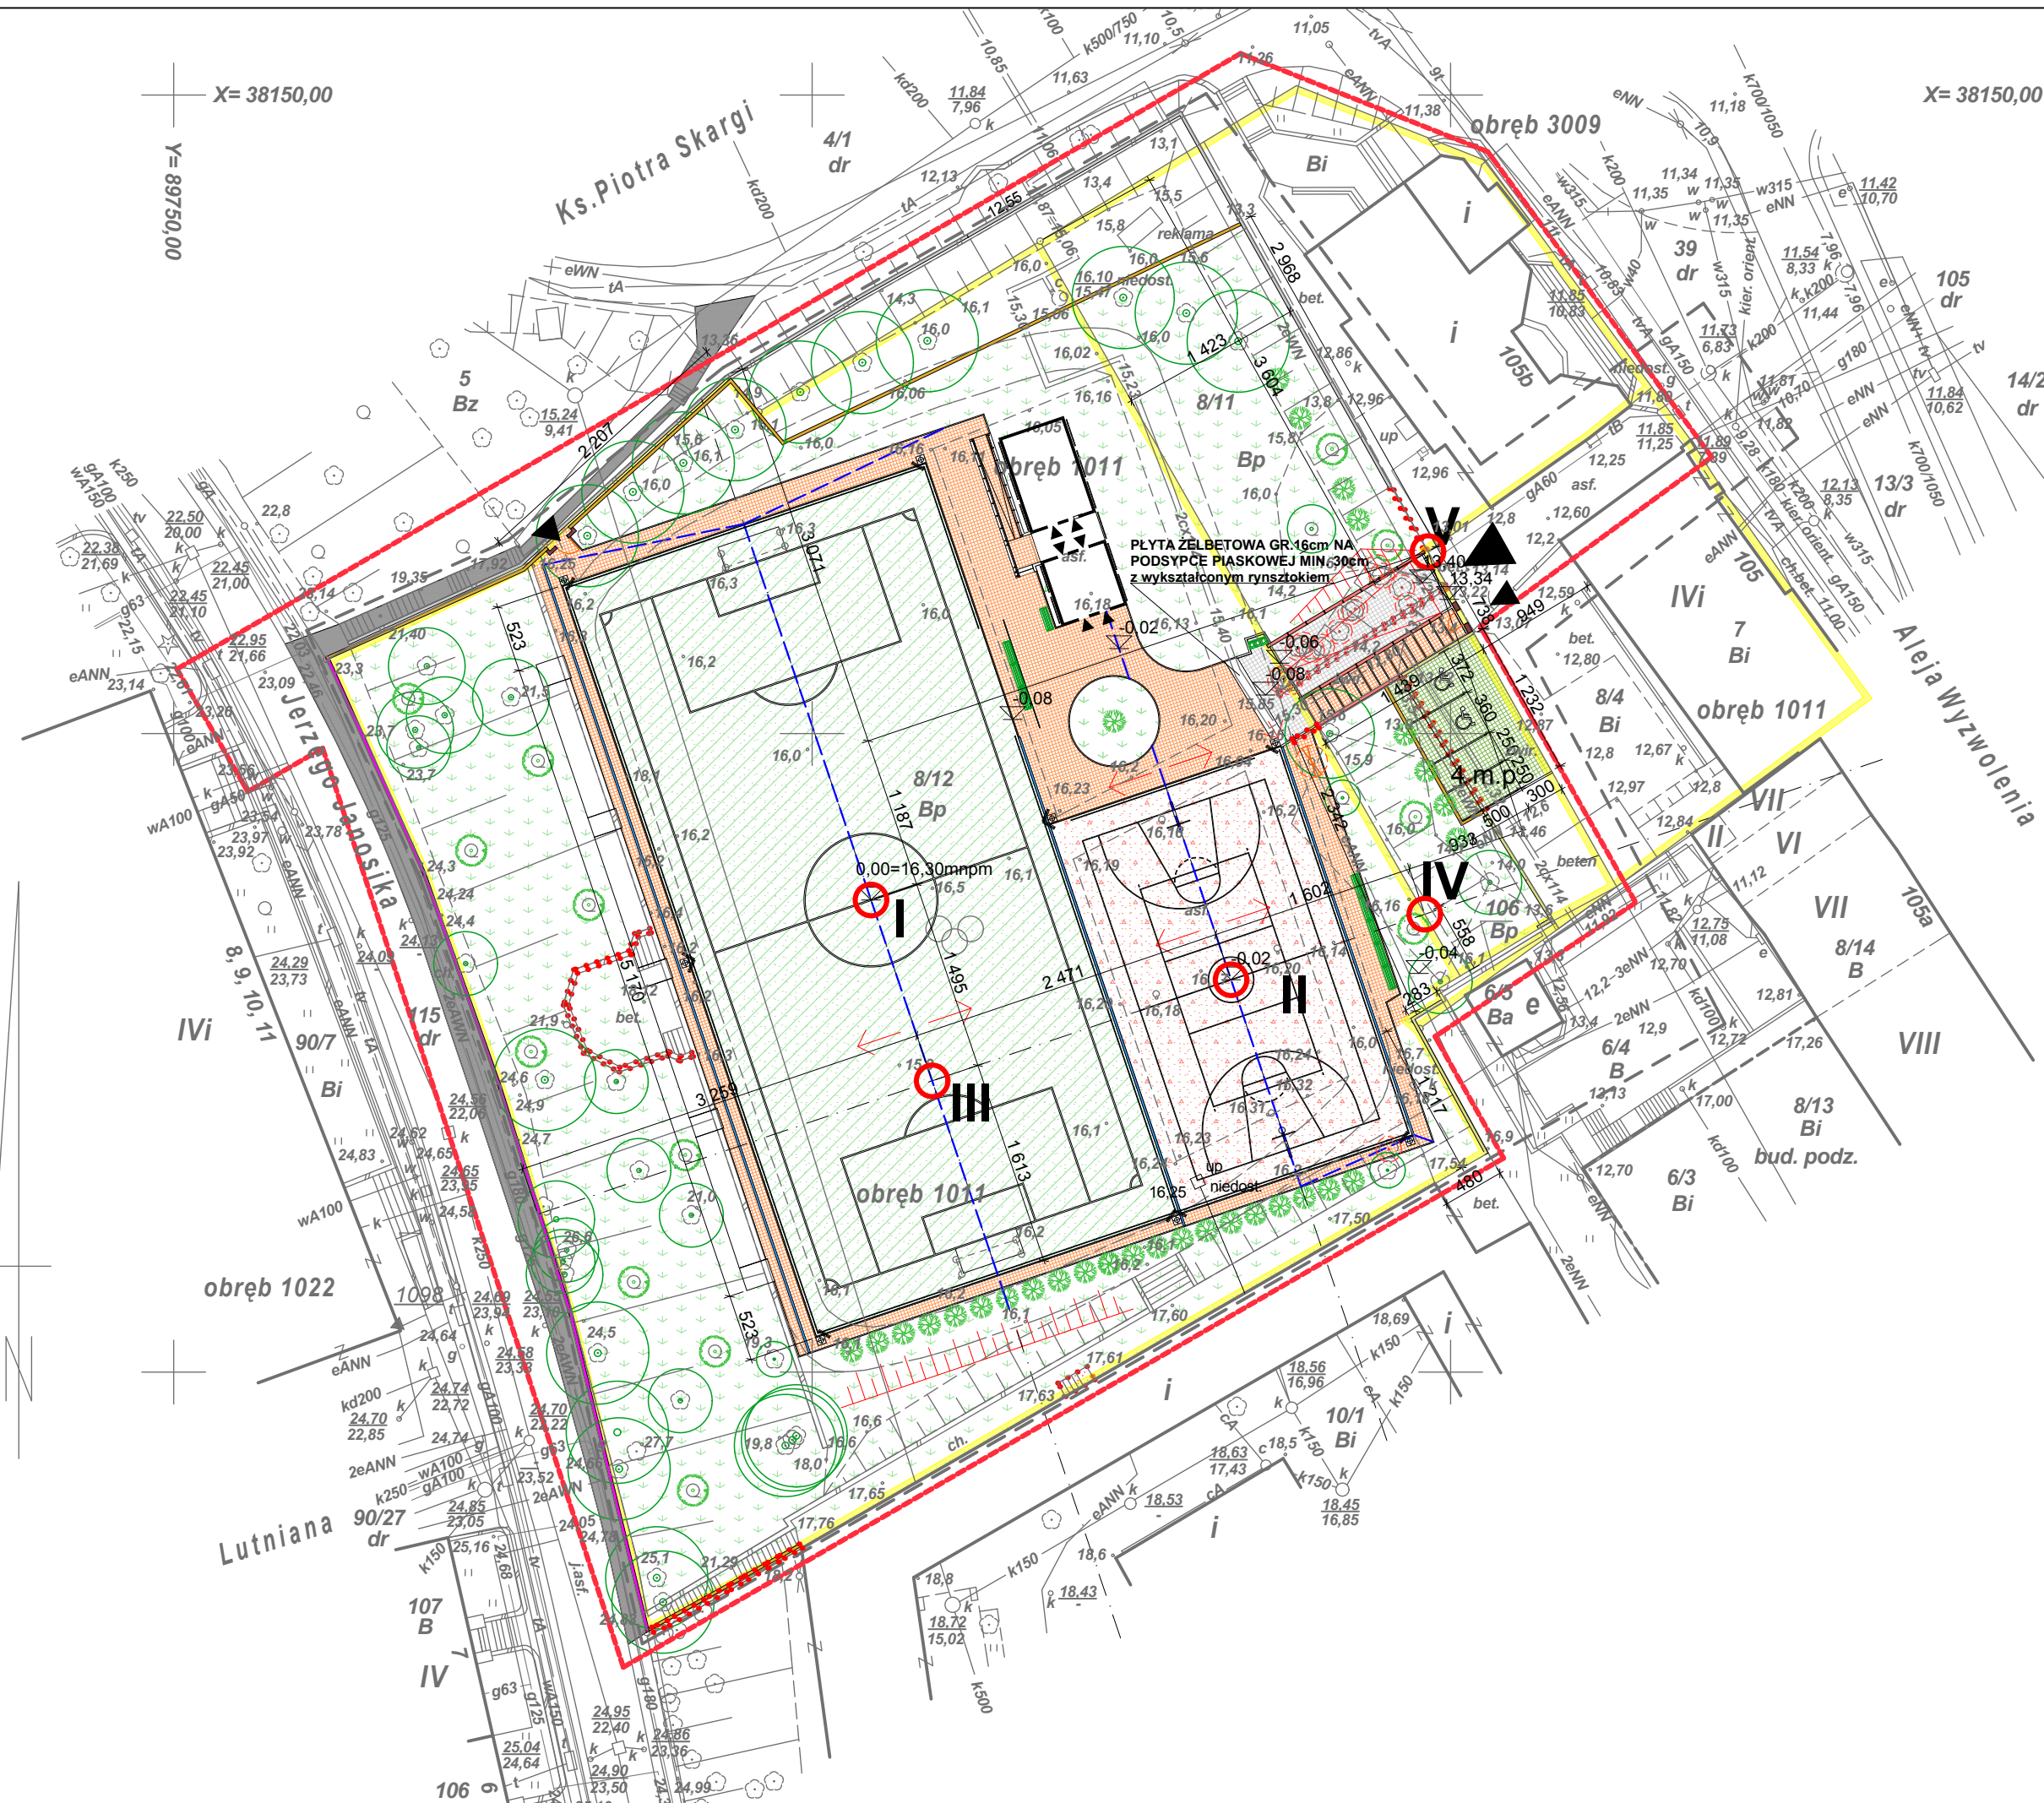

LEGENDA

- ZAKRES OPRACOWANIA
- GRANICE
- WJAZDY I WEJŚCIA NA POSESJĘ
- ISTN. OBIEKTY DO USUNIĘCIA
- POLBRUK POZA OBSZAREM OPRACOWANIA
- 1. POLBRUK LEKKI
- 2. POLBRUK CIĘŻKI
- 3. POLIURETAN
- 4. BOISKO ZE SZTUCZNEJ TRAWY
- 5. TRAWA PARKOWA
- 6. PŁYTY BETONOWE "JUMBO" na podsypanie piaskowej min. 40cm (osłona ciepłociągu), przerosnięte trawą
- ISTN. OGRODZENIE DO USUNIĘCIA Z ZACHOWANIEM COKOŁU
- RENOWACJA ISTN. OGRODZENIA
- PROJ. OGRODZENIE 2,5m PO WYBURZENIU ISTN.
- PROJ. OGRODZENIE KLINKIER 2,0m
- PROJ. OGRODZENIE 2,5m
- PROJ. MUREK KLINKIEROWY
- PROJ. OGR. 6,0m PANELOWE NOWY COKÓŁ
- PROJ. PIŁKOCHWYTY 6,0m TEKSTYLNE, STOPY FUND.
- PROJ. ODWODNIENIE LINIOWE
- OSWIETLENIE DO USUNIĘCIA
- DRZEWIA, KRZEWY DO USUNIĘCIA
- POJEMNIKI NA ODPADY
- PARKING DLA NIEPEŁNOSPRAWNYCH

UWAGA:
WYMIARY USZCZEGÓLOWIONE
NA PŁANSZY PŁYTY BOISK

PUNKTY WYJŚCIOWE TYCZENIA

- | | | |
|-----|-------------|-------------|
| I | X - 38087,0 | Y - 89804,6 |
| II | X - 38080,7 | Y - 89832,8 |
| III | X - 38072,8 | Y - 89809,4 |
| IV | X - 38085,8 | Y - 89847,9 |
| V | X - 38114,2 | Y - 89848,2 |

PROJEKT
**ZESPÓŁ BOISK
SPORTOWYCH ORLIK 2012**
PRZY ZESPOLE SZKÓŁ NR 7
W SZCZECINIE

ul. JANOSIKA, DZIAŁKA NR 8/11, 8/12
SZCZECIN

INWESTOR

GMINA MIASTO SZCZECIN
PLAC ARMII KRAJOWEJ 1
70-456 SZCZECIN

TRESC RYSUNKU

ZAGOSPODAROWANIE TERENU

BRANZA ARCHITEKTURA

FAZA PROJEKT BUDOWLANY

ARCHITEKTURA NR UPR./ PODPIS/ DATA

PROJEKTANT
mgr inż. arch. **Jerzy Nowak** ZP-0014 281/Sz/88

SPRAWDZIŁ
mgr inż. arch. **Marek Antoszczyzyn** ZP-0106 1/Sz/94

OPRACOWAŁ
mgr inż. arch. **Aleksander Furowicz**

SKALA 1:500 PROJEKT NR 05.09 RYSUNEK NR A.01

BIURO ARCHITEKTONICZNE
JERZY NOWAK
ul. ROMARYNOWA 36
71-223 SZCZECIN
TEL/FAX +48 091 432-78-04
architektj.nowak@neostrada.pl
www.architektj.nowak.net

ROZPOWSZECHNIANIE I POWIELANIE DOKUMENTACJI
BEZ ZGODY POSIADACZA PRAW AUTORSKICH JEST
ZABRONIONE. Dz.U.24/1994. poz.83 Art. 115-118